




ANSICHT OST M1:100

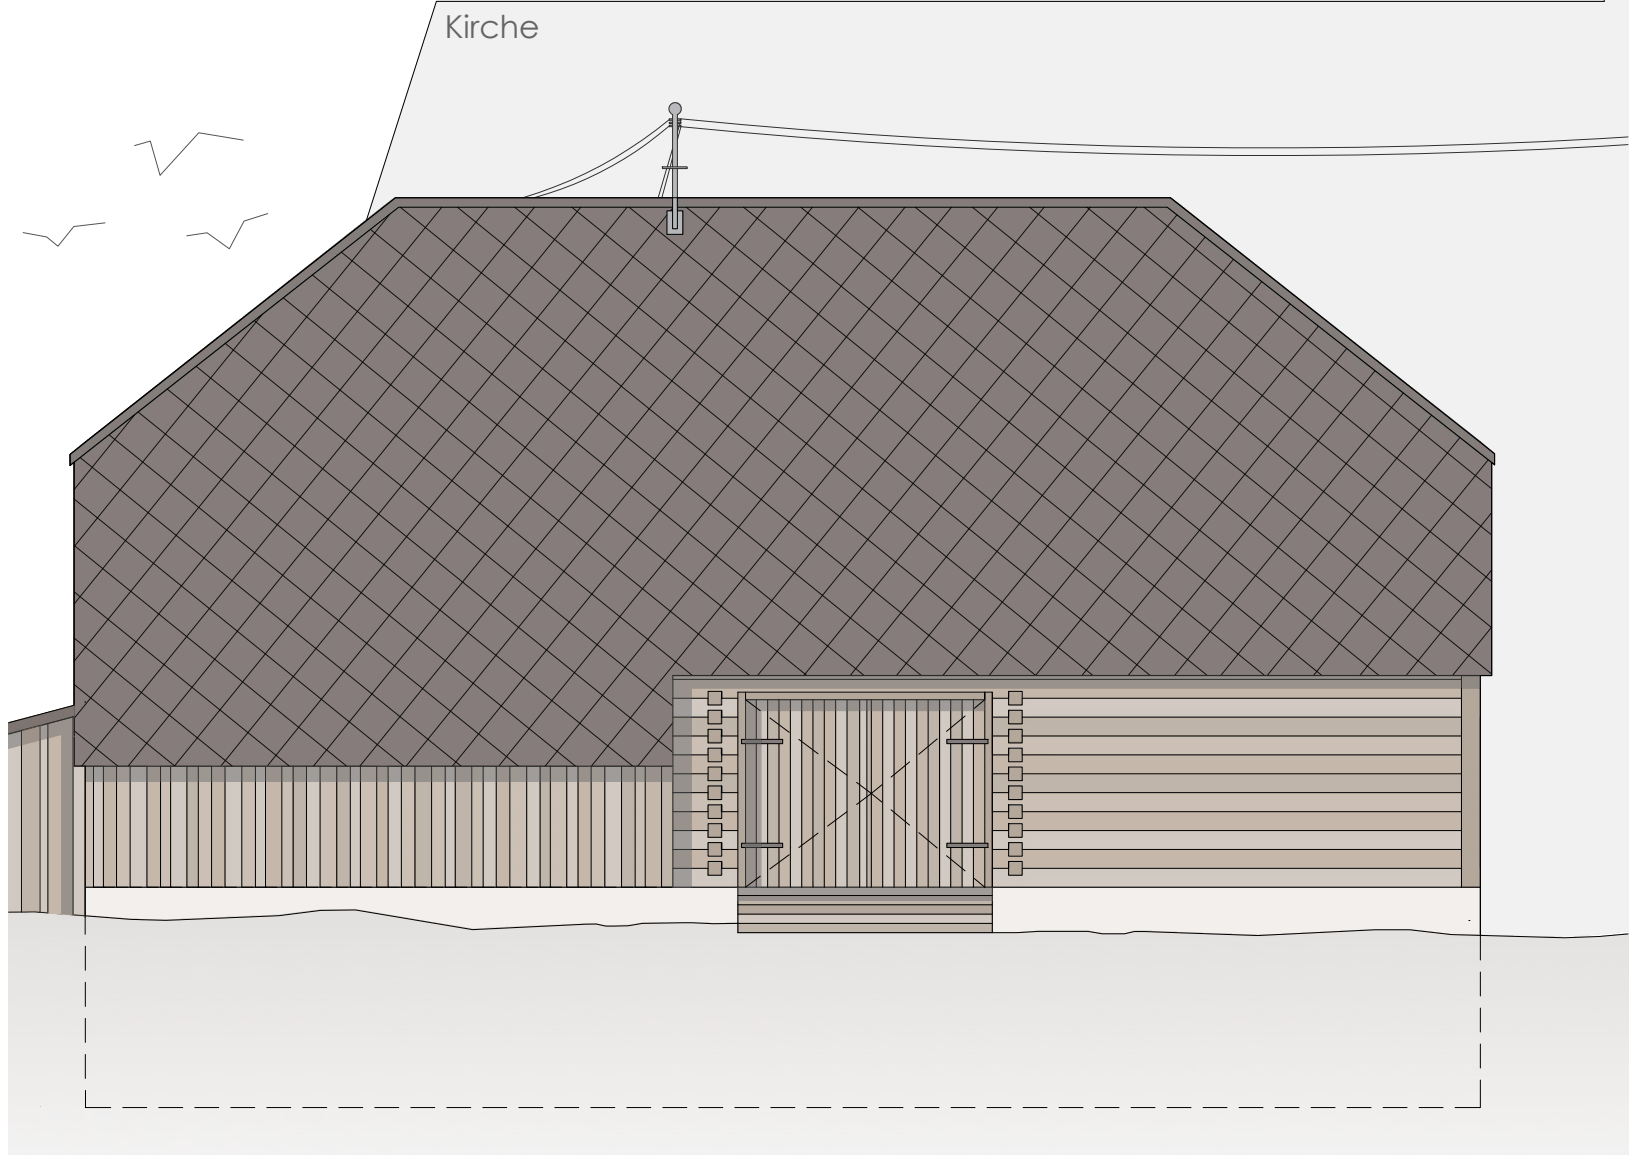


ANSICHT WEST M1:100

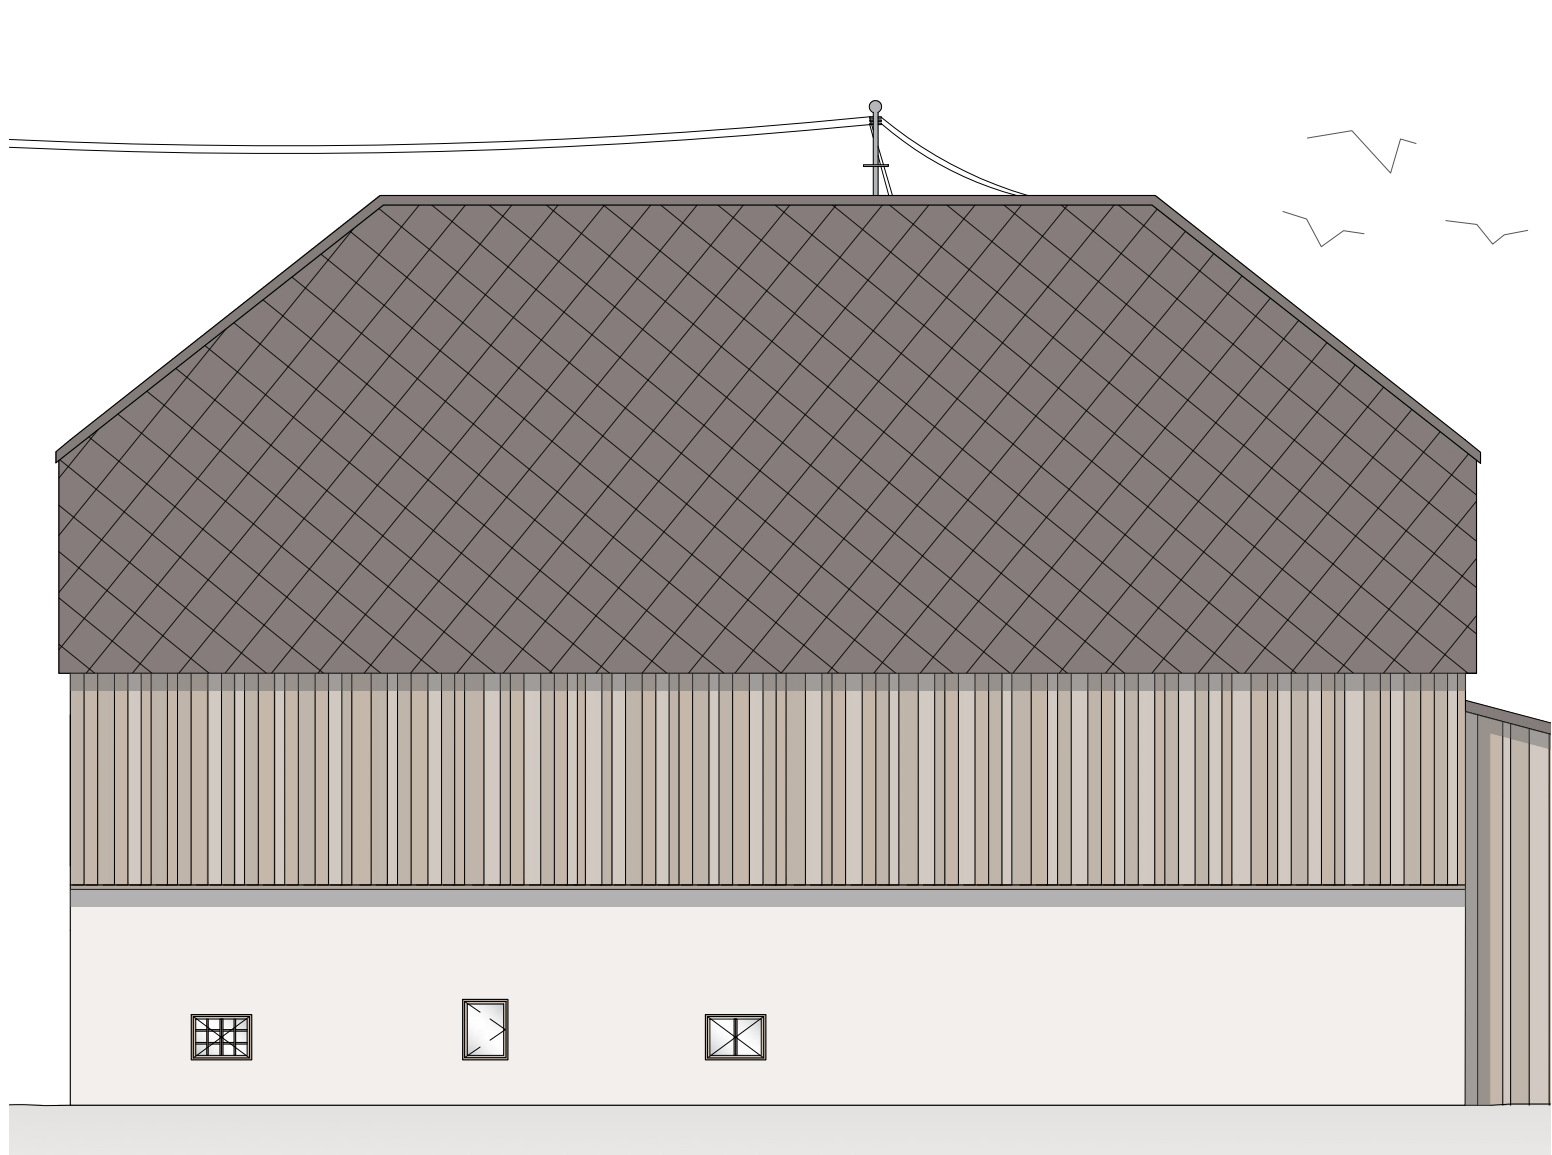


ANSICHT SÜD M1:100

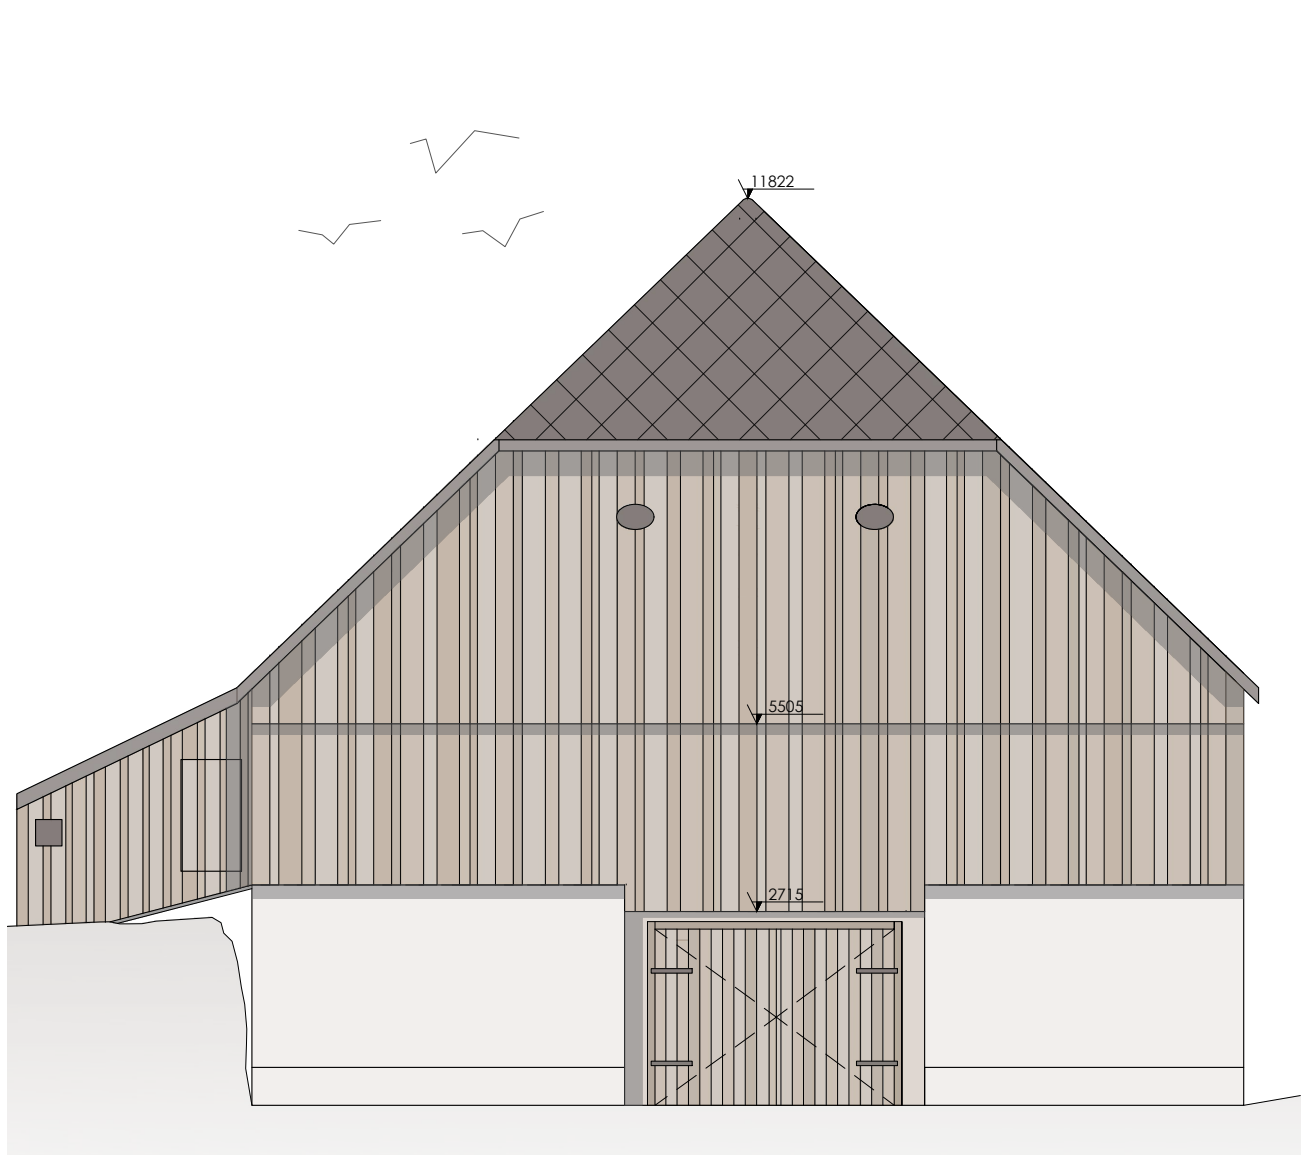


ANSICHT NORD M1:100

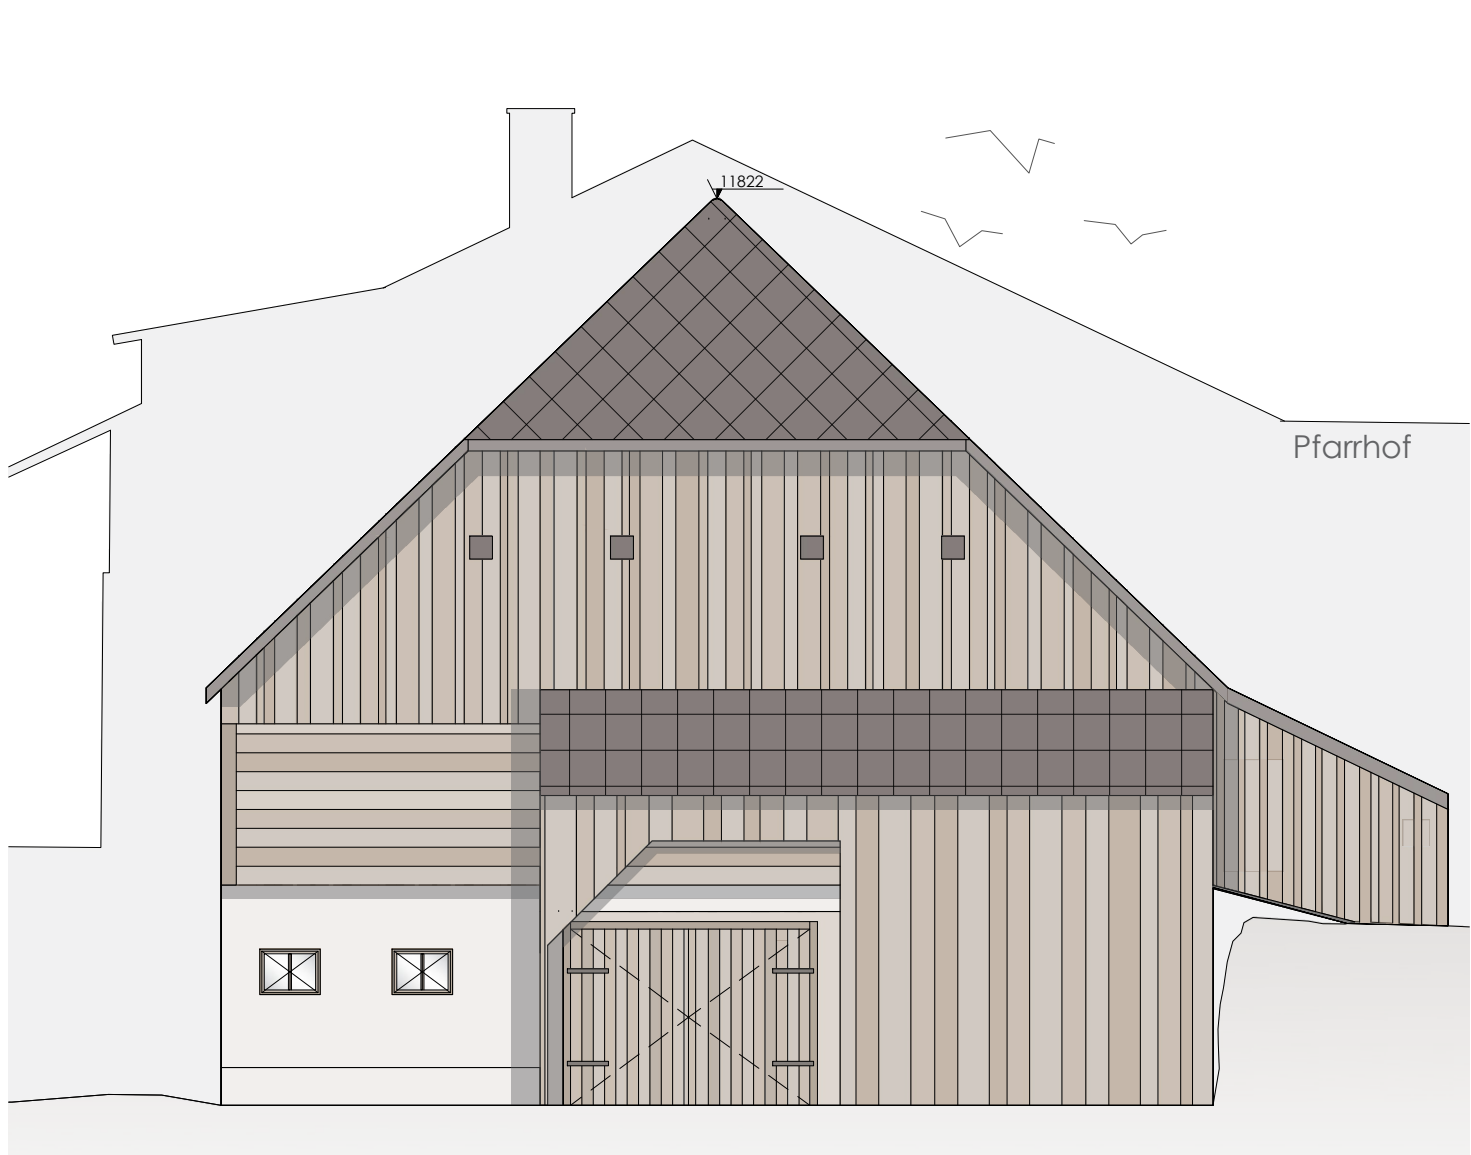


GRUNDRISS ERDGESCHOSS
M1:100

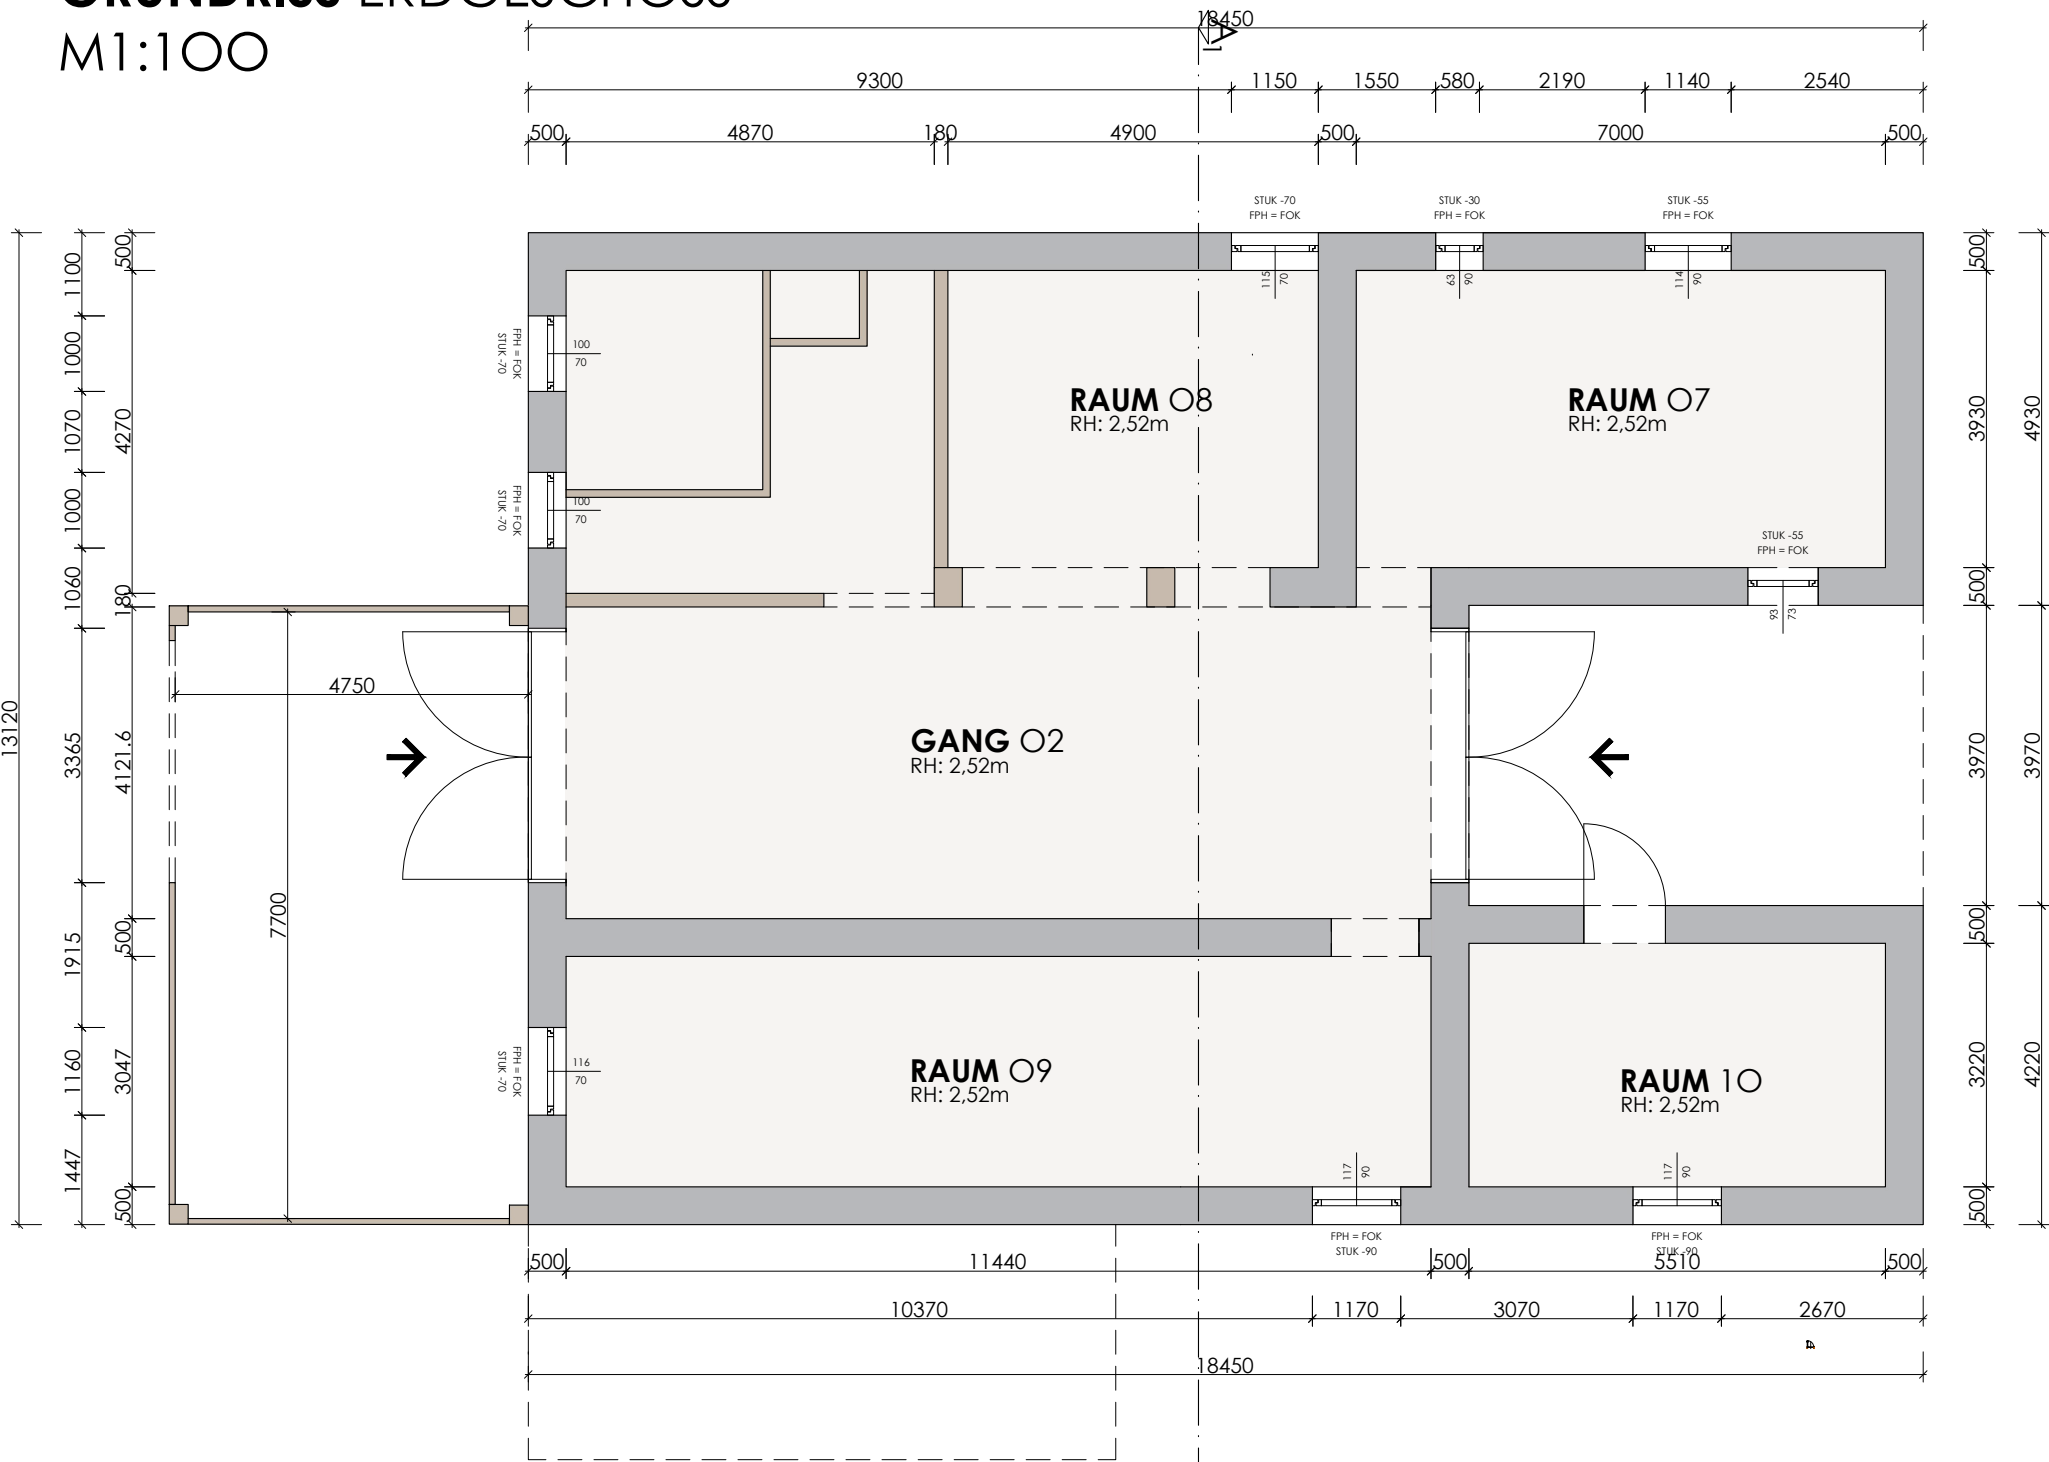


GRUNDRISS OBERGESCHOSS
M1:100

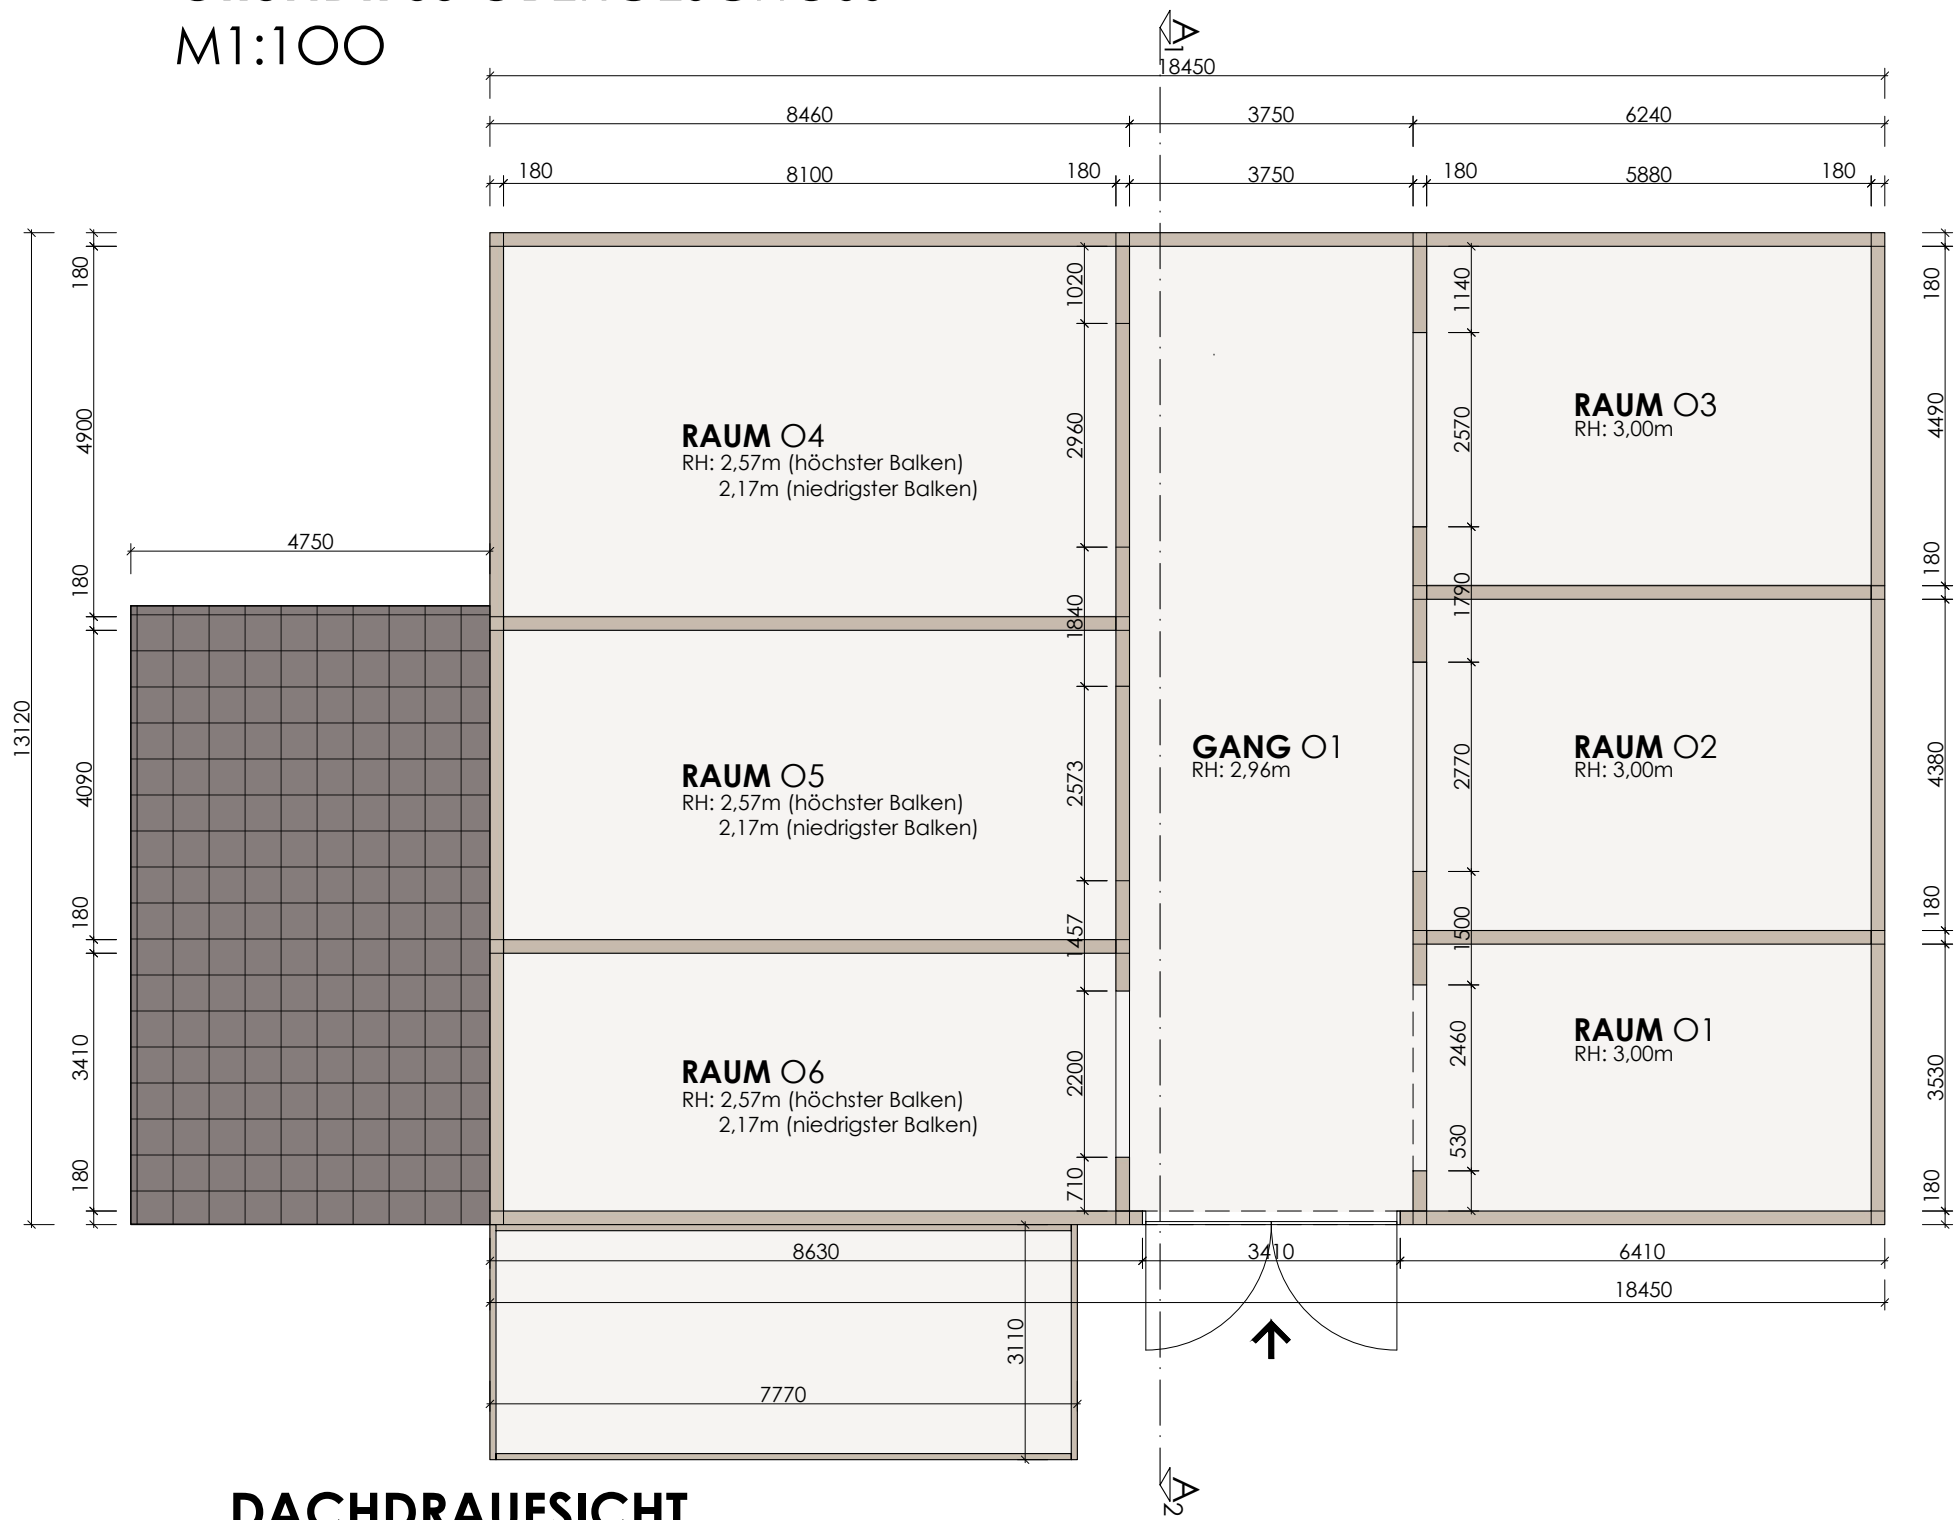



SCHNITT A-A2 M1:100

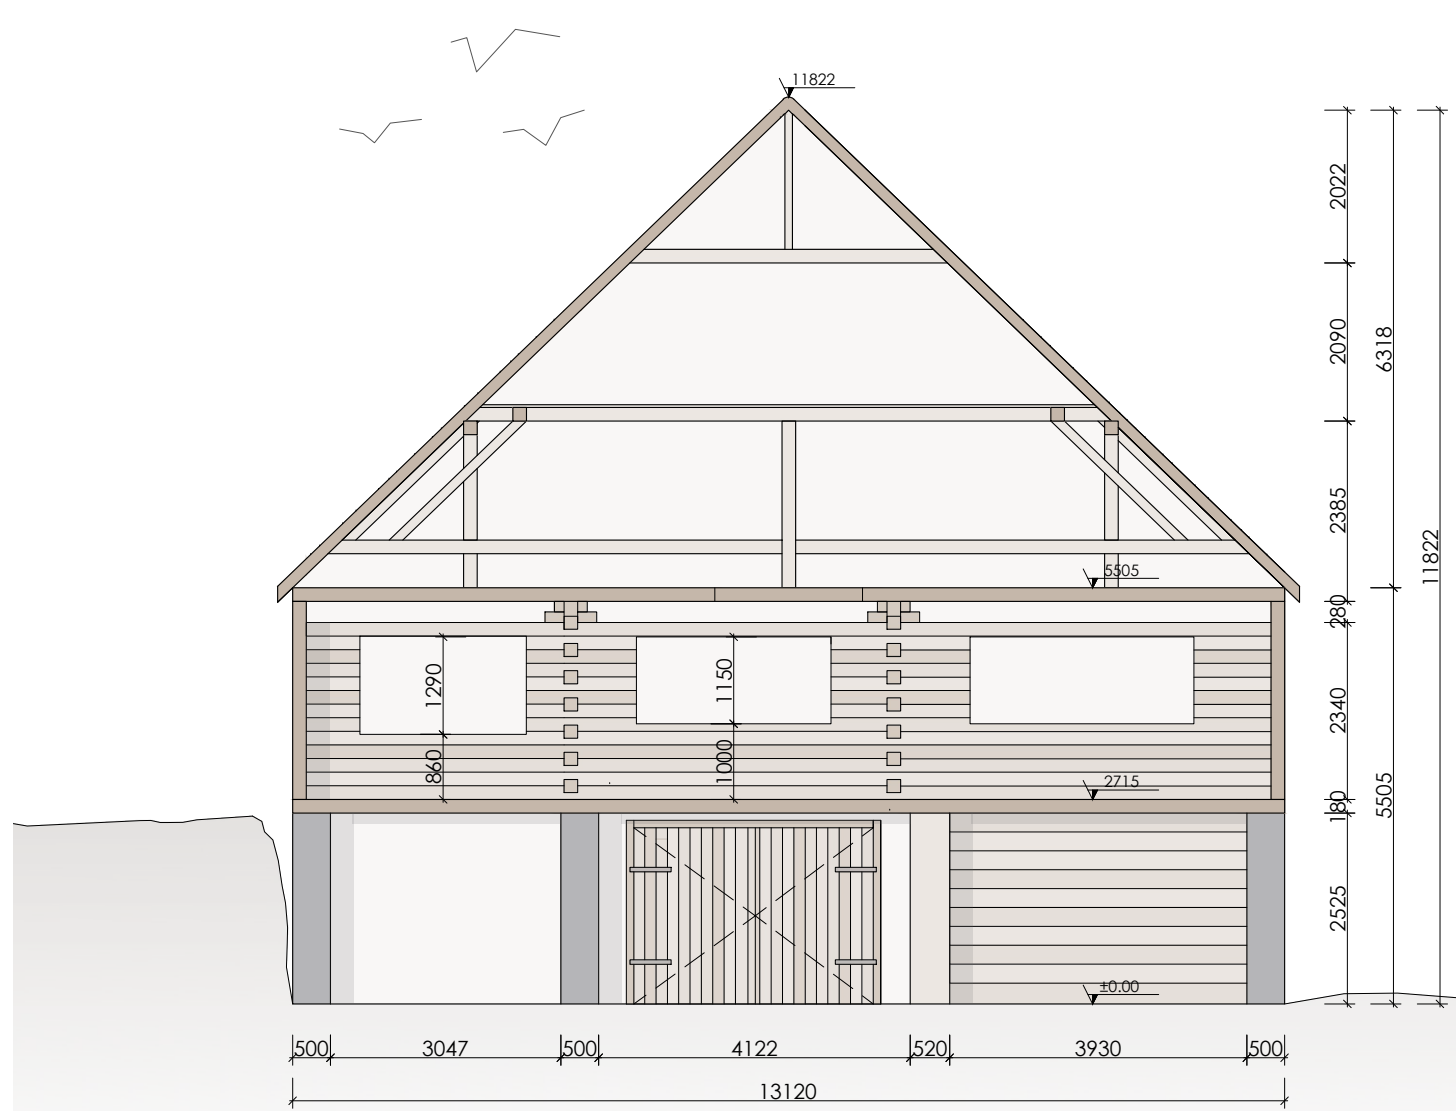

GRUNDRISS DACHGESCHOSS
M1:100

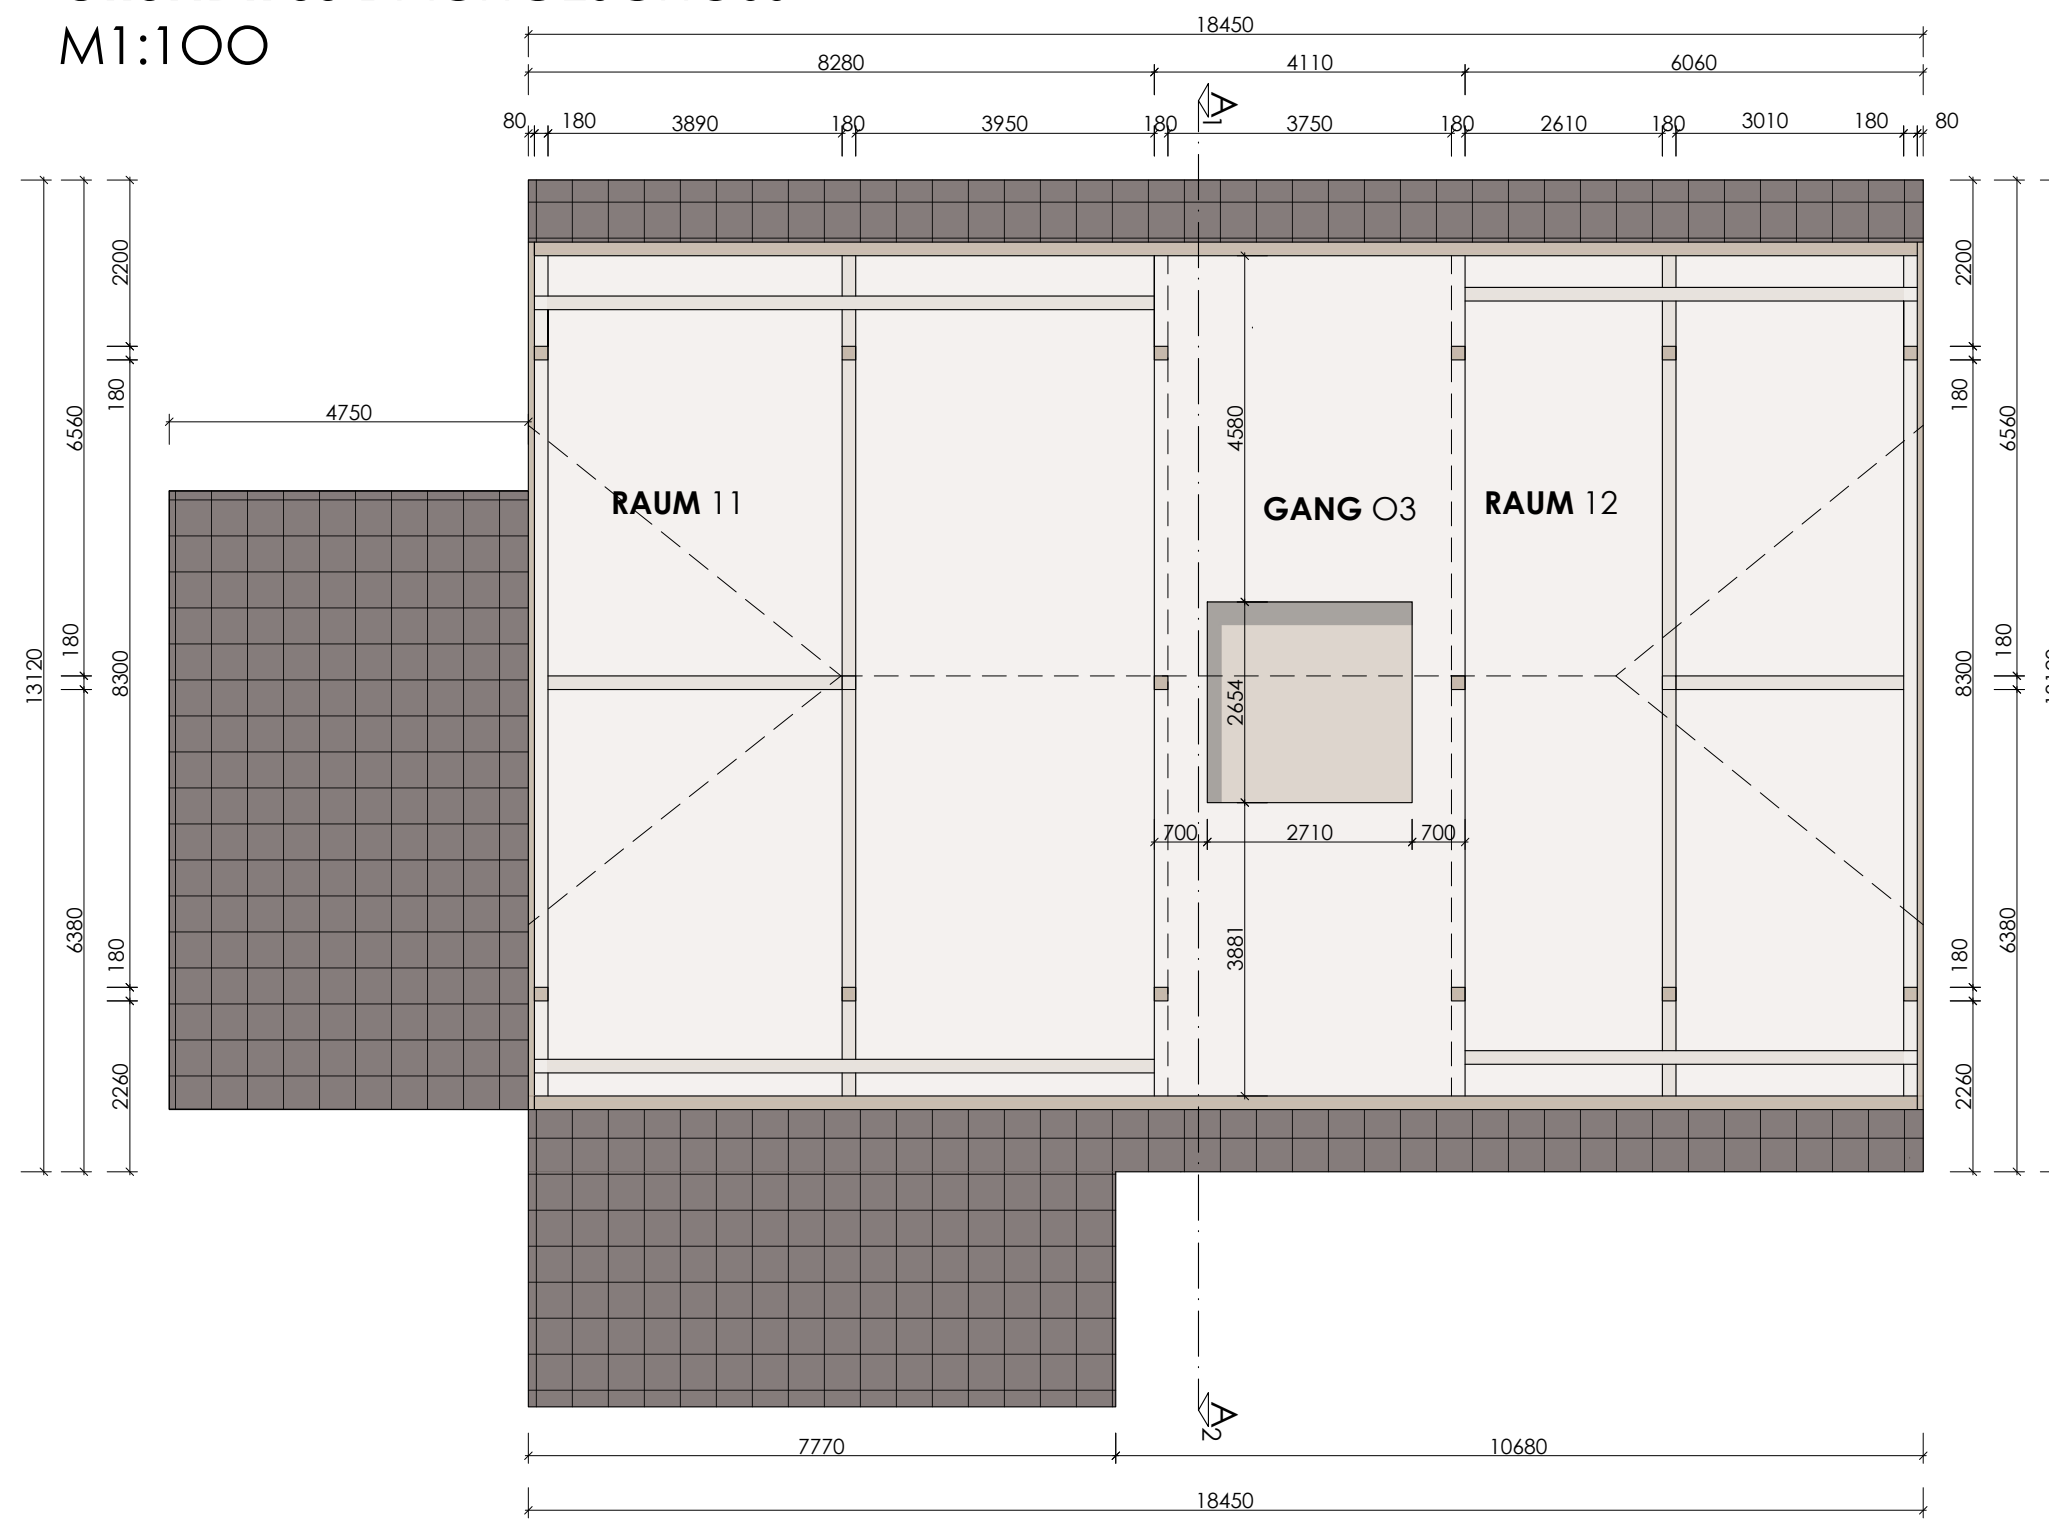

DACHDRAUFSICHT
M1:100

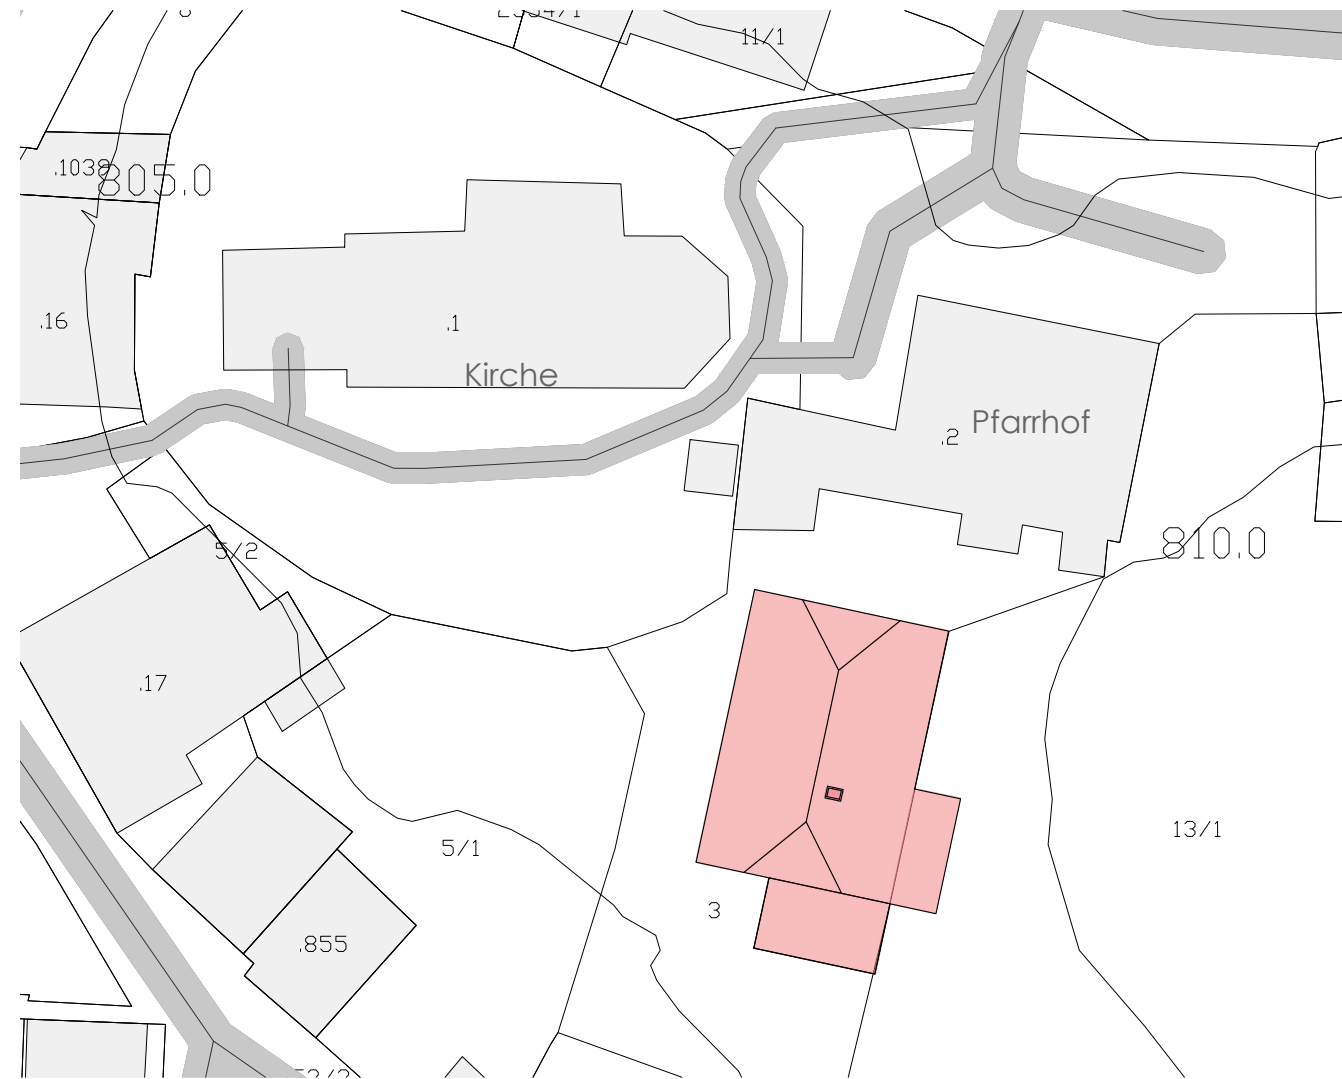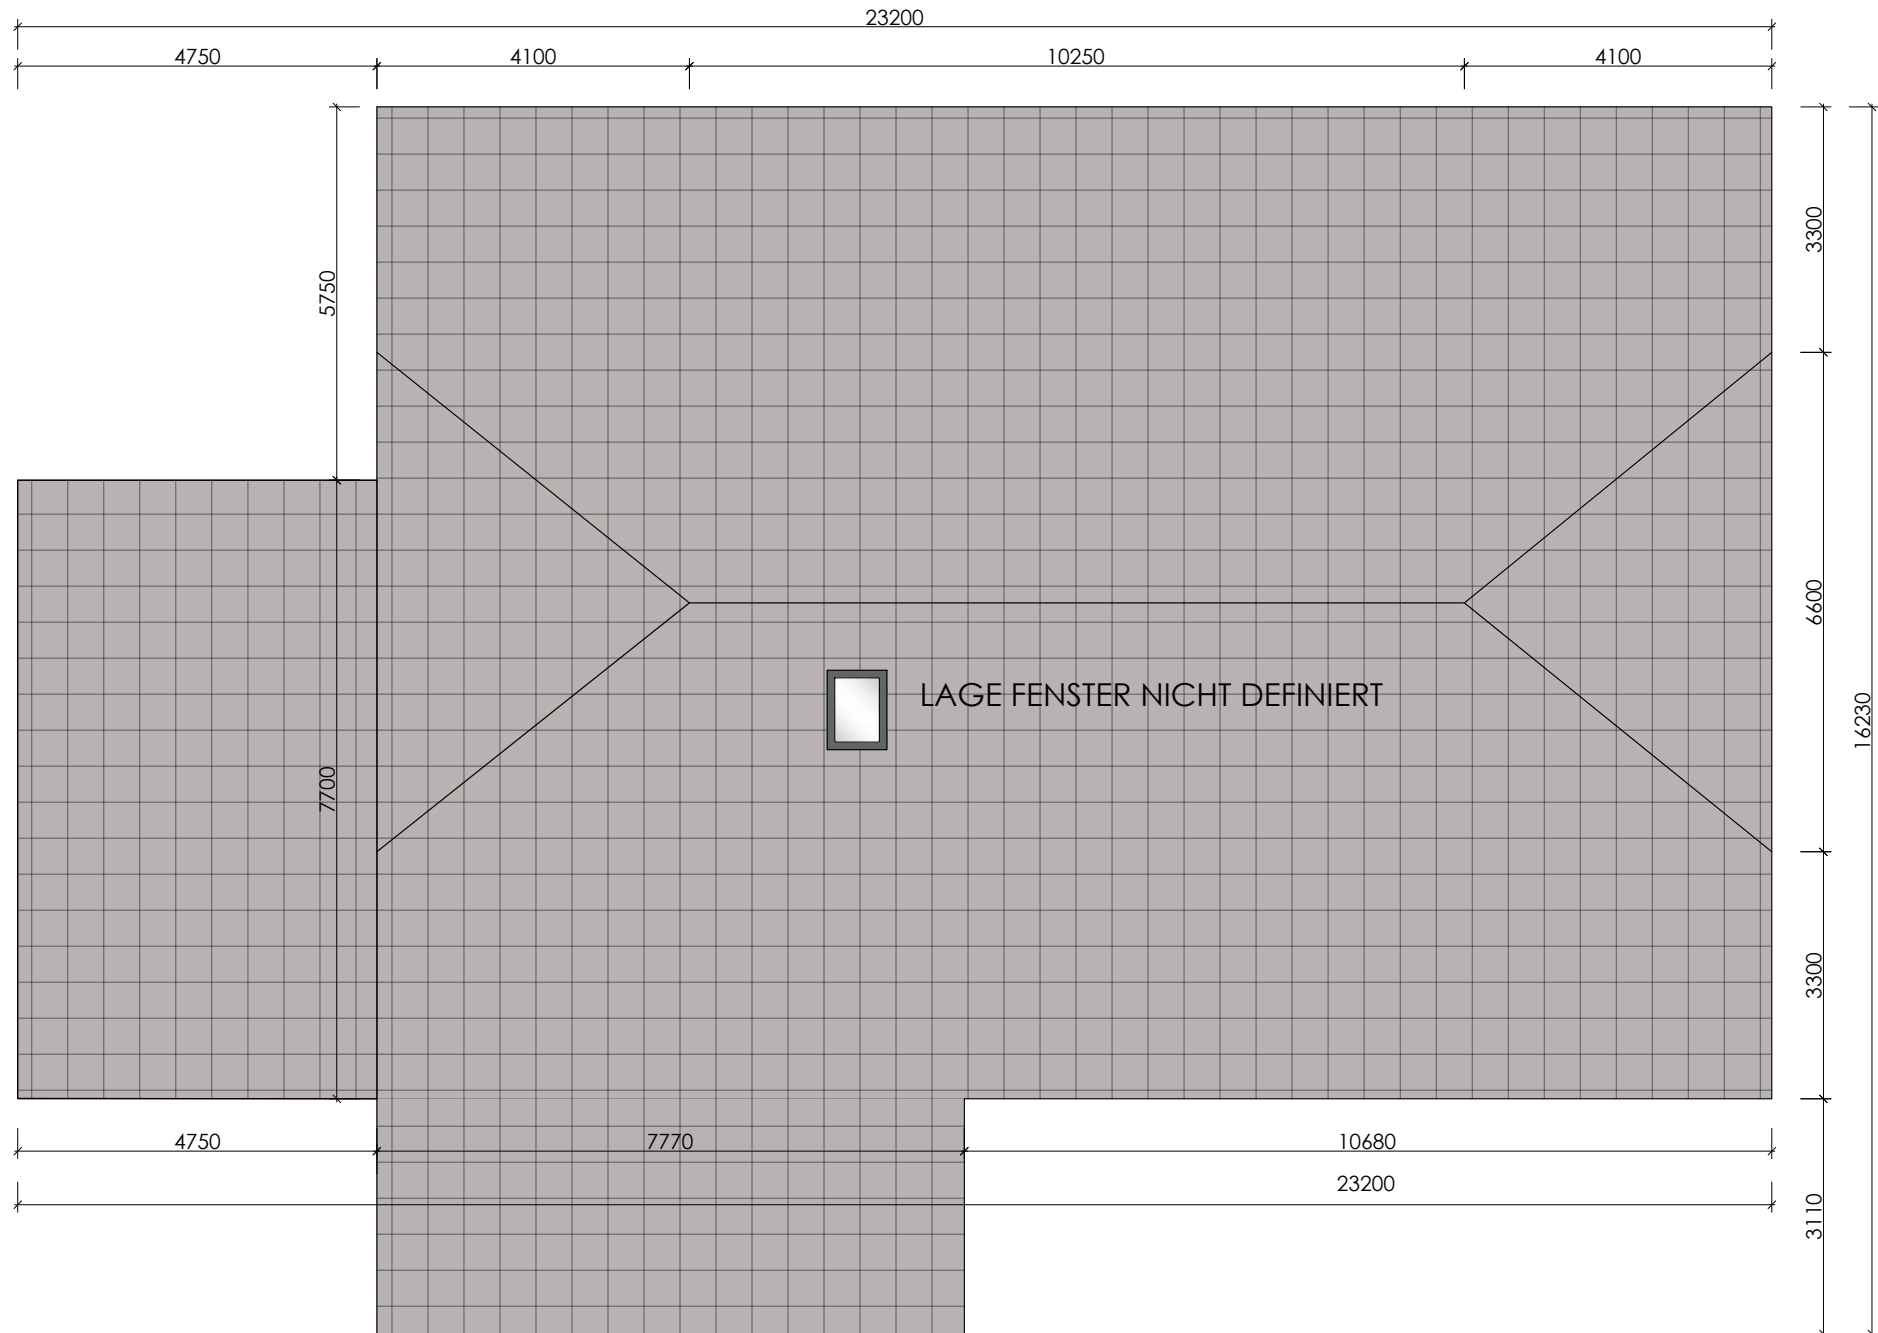

LAGEPLAN M1:500

BESTANDSPLAN			
Pfarrerstell Bad Mitterndorf			
Maßstab M1:100 M1:500	Planverfasser Steinacher Judith	Plannummer PL 01	Datum 30.06.2026